

DESIGNACION	SUPERFICIE SEGUN TITULO Y MEDIDA	NOMENCLATURA CATASTRAL	PADRON RENTAS	PADRON MUNICIPAL
SUPERFICIE A DONAR ARTICULO 26°	1816,53	16-2489552-6266610-0000-0	16-163274-7	
PASEAJE PEATONAL	200,00	16-2489533-6266592-0000-3	16-163275-6	

RESUMEN DE SUPERFICIES			
SUPERFICIE DE CALLES	SUPERFICIE SEGUN NUESTRO	SUPERFICIE SEGUN TITULO	
CALLE PROYECTADA 1-a	3 367.31	2 294.75	
CALLE PROYECTADA 1 b	3 742.87	3 028.12	
CALLE PROYECTADA 2-a	2 026.95	2 139.28	
CALLE PROYECTADA 2-b	3934.75	3 811.57	
CALLE PROYECTADA 3	1 296.97	1 287.65	
CALLE PROLONG. PROYECTADO LO BELLO 1	1 294.40	309.16	
CALLE PROLONG. PROYECTADO LO BELLO 2	1 294.40	1 351.20	
TOTAL DE CALLES	15 254.58	14 706.35	
SUPERFICIE TOTAL DE COCHAVAS	61.27	281.53	
SUPERFICIE A DONAR ARTÍCULO 26°	1 615.53	1 816.53	
PASAJE PEATONAL	200.00	200.00	
TOTAL A DONAR MUNICIPALIDAD	17 331.89	16 605.41	



MANZANA A	2427,68	2427,68
MANZANA B	5878,19	5878,19
MANZANA C	3064,25	3064,25
MANZANA D	4177,53	4177,53
MANZANA E	7627,01	7627,01
MANZANA F	4764,94	4764,94
TOTAL MANZANAS	28239,60	28239,60


RESUMEN TOTAL DE SUPERFICIES		
TOTAL A DONAR A MUNICIPALIDAD	17333.89	15866.19
TOTAL MANZANAS	28239.60	28239.60
SUPERFICIES TOTALES	45573.49	45105.79






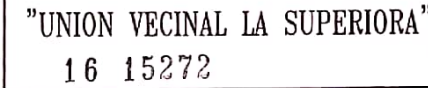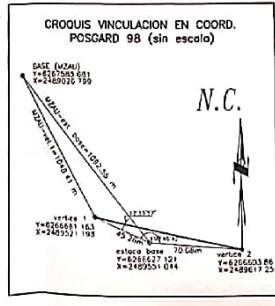1952. 1953. 1954. 2633. 26



|  |   |
|--|---|
| OBJETO: LOTE CONFORME A OBRA   |   |
| INSCRIPCION DEL DOMINIO:<br><br>Folio Real Matricula n° 16000350404_5473491,<br>Asiento A-2 Dpto. San Carlos, fecha 11-01-2011<br>Escritura fecha 12-08-2010 | <br>Ricardo Alfredo Muro<br>Ingeniero Geometa n° 1213 CAPM<br>Muro, Ricardo 492 Dna Dña Gilda<br>1213 1213 |

|  |                              |   |           |
|--|------------------------------|---|-----------|
| DERECHO DE RIEGO:  |                              | Centro ubicación<br>de Riego seg. 1282/05 HTA   |           |
| CC 5010 PP 148 sup. 14.5506 m <sup>2</sup> CC 5010 PP 50 PG sup. 1.793 m <sup>2</sup> o nombre de Municipalidad de San Carlos los dos Padrones Cat. Derecho Uso Público Rio Tunjuna Superior. Turno derecho Hija Digna Bustas ha tiene porzo No inscripto RUI Plano N° 792-U |                              | <br>RICARDO ALFREDO ARREAGA<br>Inscrito 16/06/2006 N° 1.213 CA |           |
| SUP. SEGUN   | 4 ha 5.573 49 m <sup>2</sup> |   | PADRON    |
|  |                              | 798-43  | 6-09031-8 |

|   |  |                      |  |
|---|--|----------------------|--|
| MENSURA   |  | RENTAS               |  |
| SUP. SEGU. TITULO   |  | PADRON MUNICIPAL     |  |
| 4 h0 5 105 79 m <sup>2</sup>  |  | 2-20-081             |  |
| CROQUIS DE UBICACION:   |  | PROVINCIA de MENDOZA |  |
|  |  | DEPARTAMENTO         |  |

|   |                                     |
|---|-------------------------------------|
|  | LUGAR                               |
|   | BARRIO UNION VECINA<br>LA SUPERIORA |
|   | CALLE                               |

ELVIRA BUSTOS s/r

**VISACION**

08 MAR. 2022

PRESENTE: DANIEL OMAR LARSA  
Doc. ID: DNI 12.042.250  
Domicilio: CALLE LA SUPERIORA N/1, LA COMLETA SAN CARLOS






| MANZ. | LOTE | Sup segun<br>MENSURA | Sup segun<br>TITULO | NOM. CAT. | PADRON<br>RENTAS | PADRON<br>MUNICIPAL |
|-------|------|----------------------|---------------------|-----------|------------------|---------------------|
| F     | 1    | 267,14               | 267,14              |           |                  |                     |
|       | 2    | 200,00               | 200,00              |           |                  |                     |
|       | 3    | 200,00               | 200,00              |           |                  |                     |
|       | 4    | 200,00               | 200,00              |           |                  |                     |
|       | 23   | 258,14               | 258,14              |           |                  |                     |

| RESUMEN DE SUPERFICIES        |                      |                     |
|-------------------------------|----------------------|---------------------|
| DESIGNACION                   | Sup segun<br>MENSURA | Sup segun<br>TITULO |
| CALLE PROYECTADA N° 1 a       | 2.368.64             | 2.295.96            |
| CALLE PROYECTADA N° 1 b       | 3.737.35             | 3.622.67            |
| CALLE PROYECTADA N° 2 a       | 2.217.80             | 2.149.75            |
| CALLE PROYECTADA N° 2 b       | 3.921.47             | 3.801.14            |
| CALLE PROJ. PROLONG. F. BELLO | 1.701.69             | 1.649.47            |
| CALLE PROYECTADA N° 3         | 1.295.19             | 1.255.45            |
| TOTAL DE CALLES               | 15.242.14            | 14.774.44           |
| SUPERFICIE AFECTADA POZO      | 207,08               | 207,08              |
| SUPERFICIE OCHAVAS            | 63,64                | 63,64               |
| SUP. ART. n° 26 LEY 4341      | 1.797,95             | 1.797,95            |
| PASAJE PEATONAL               | 200,00               | 200,00              |
| SUPERFICIE TOTAL A DONAR      | 17.910.96            | 17.443.26           |

|                     |           |           |
|---------------------|-----------|-----------|
| SUPERFICIE MANZANAS |           |           |
| MANZANA A           | 2.443.79  | 2.443.79  |
| MANZANA B           | 5.887.77  | 5.887.77  |
| MANZANA C           | 3.104.07  | 3.104.07  |
| MANZANA D           | 4.471.27  | 4.471.27  |
| MANZANA E           | 7.637.43  | 7.637.43  |
| MANZANA F           | 4.725.28  | 4.725.28  |
| TOTAL DE MANZANAS   | 27.869.61 | 27.869.61 |
| SUPERFICIE TOTAL    | 45.780.57 | 45.312.87 |

|                          |           |           |
|--------------------------|-----------|-----------|
| SUPERFICIE TOTAL A DONAR | 17.910.96 | 17.443.26 |
|--------------------------|-----------|-----------|

|                  |           |           |
|------------------|-----------|-----------|
| SUPERFICIE TOTAL | 45.780.57 | 45.312.87 |
|------------------|-----------|-----------|

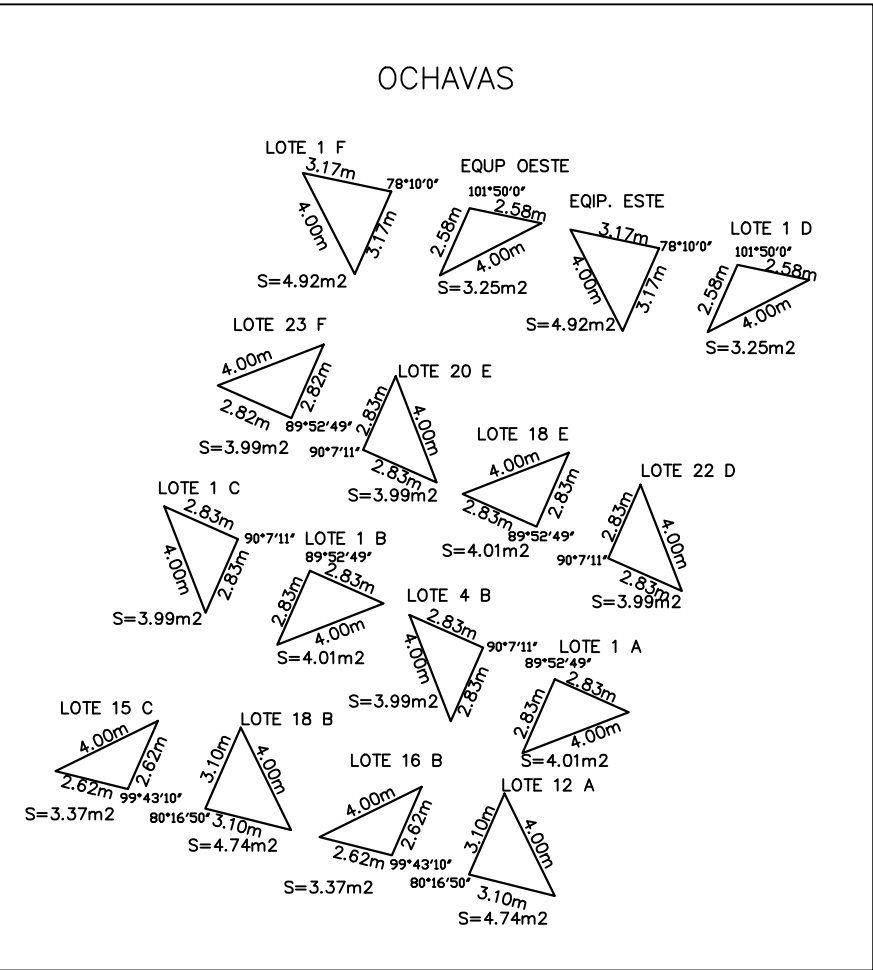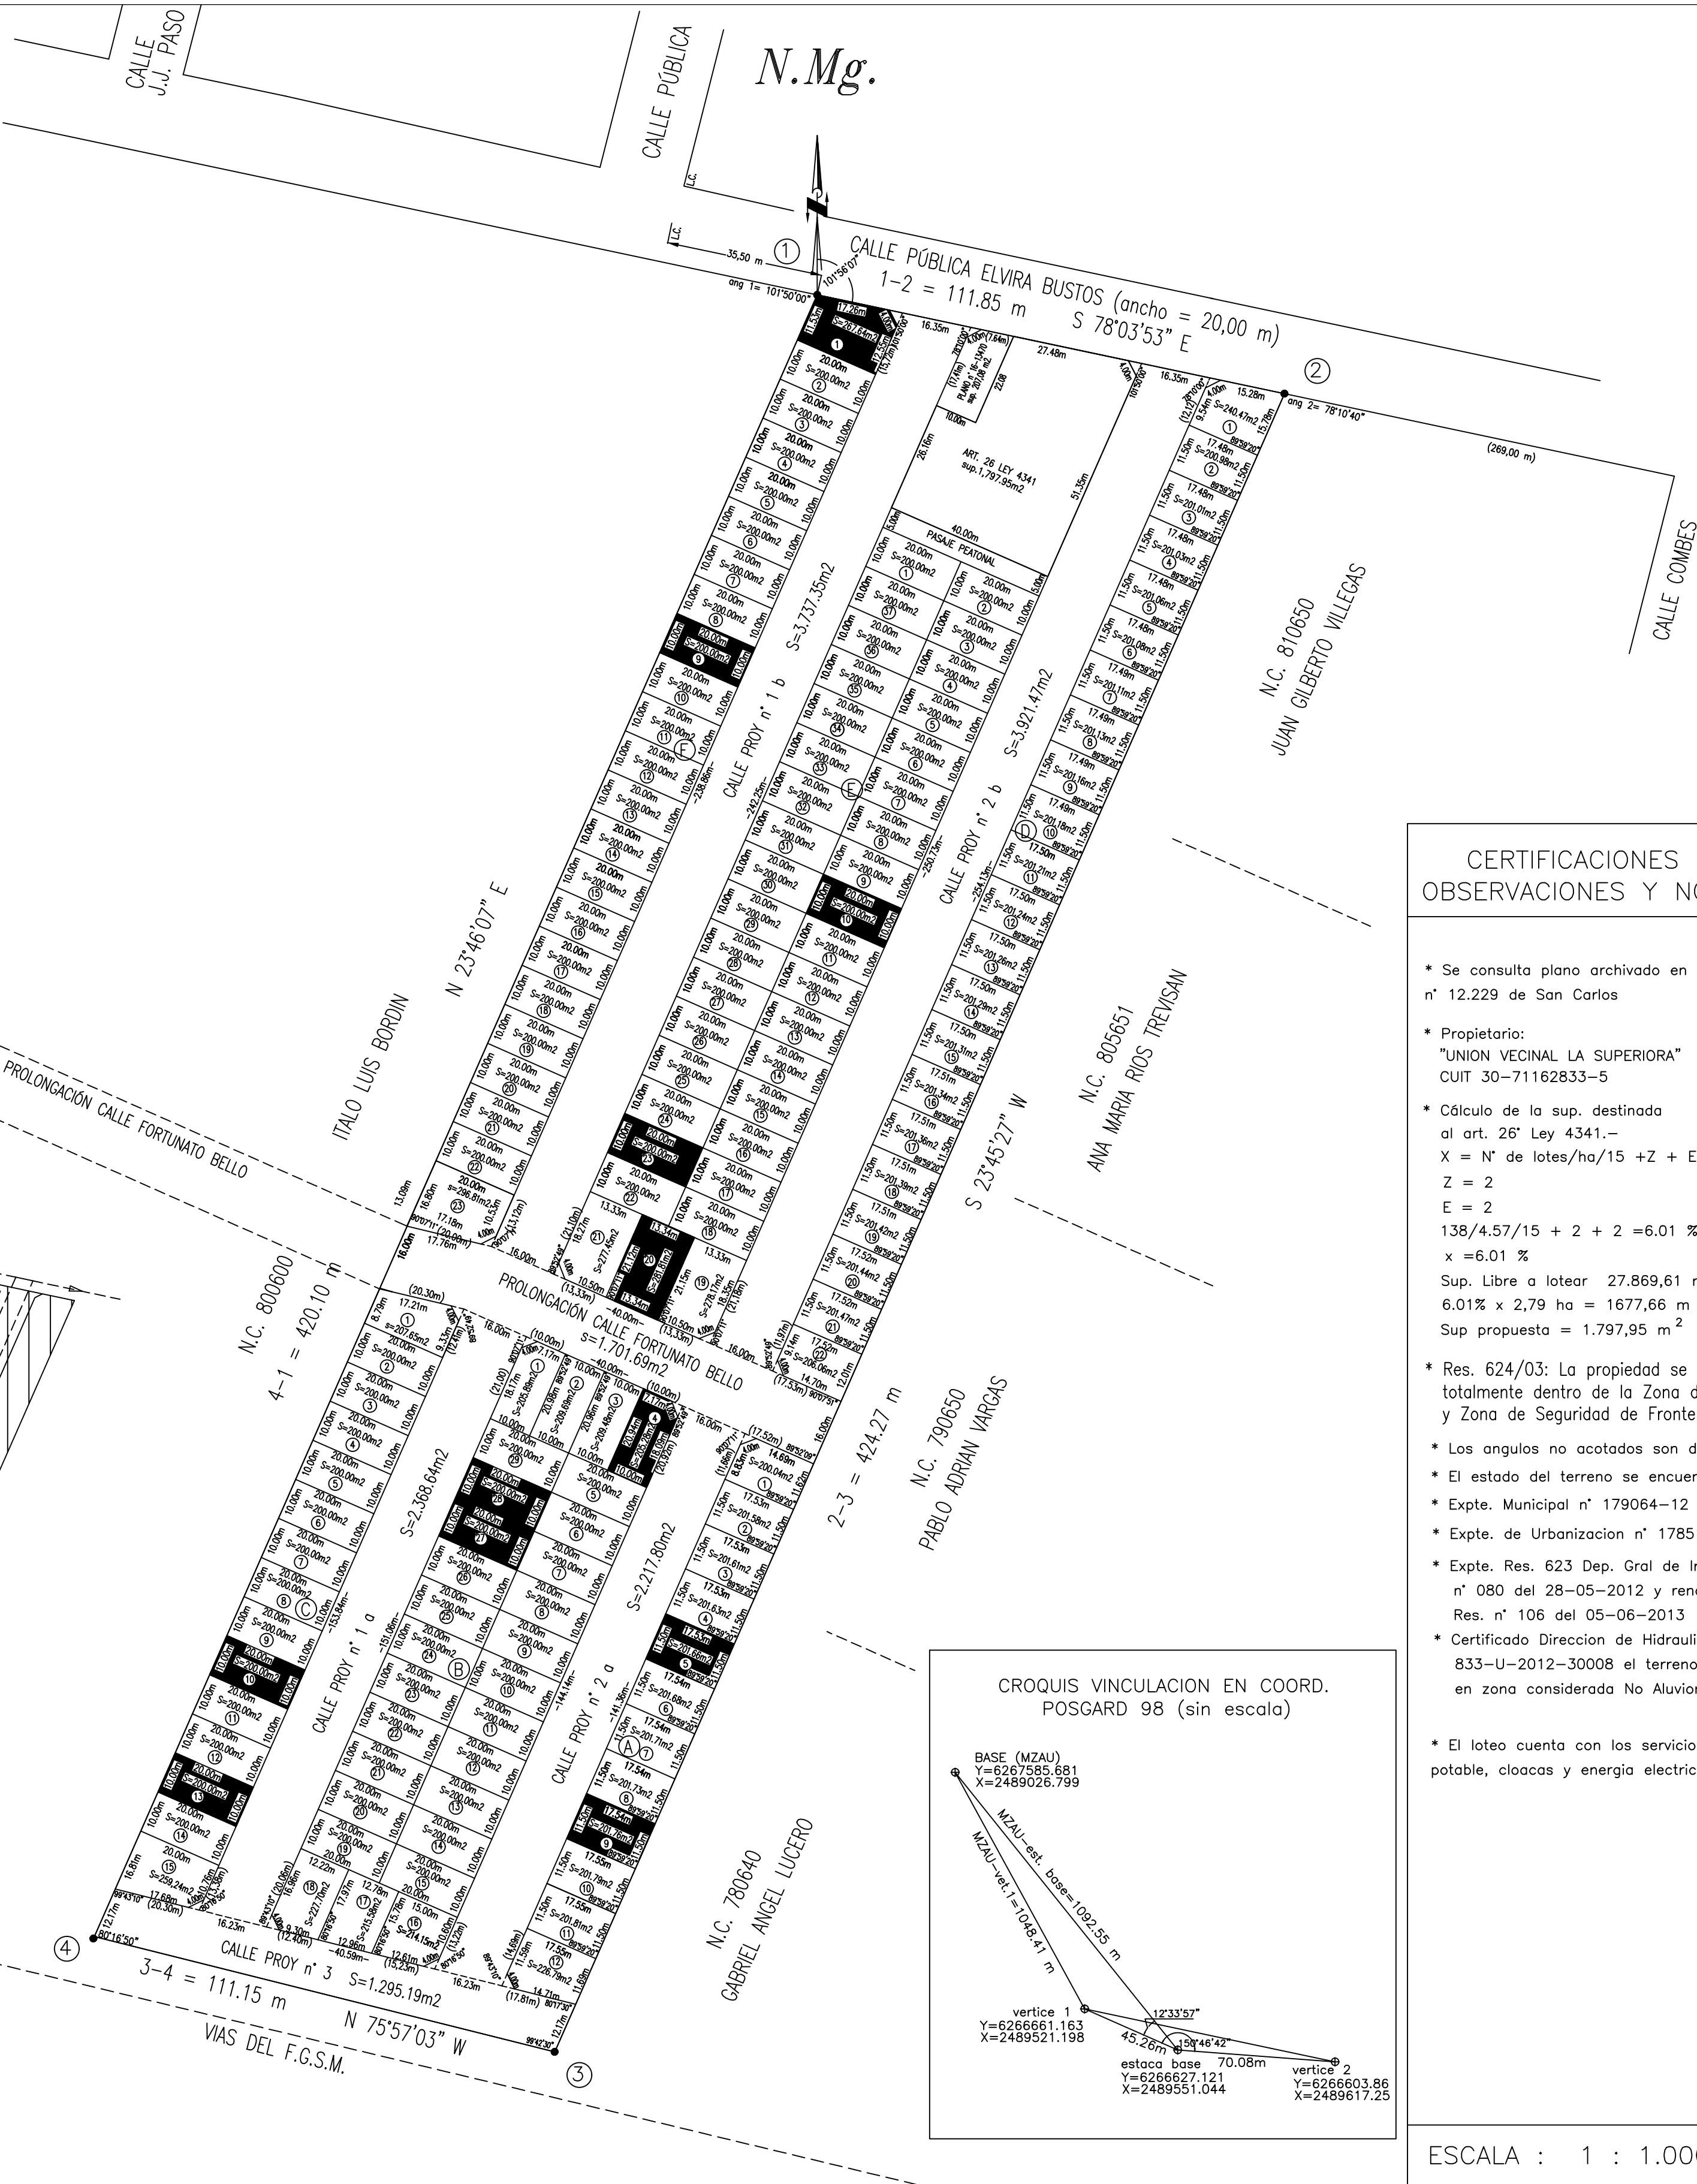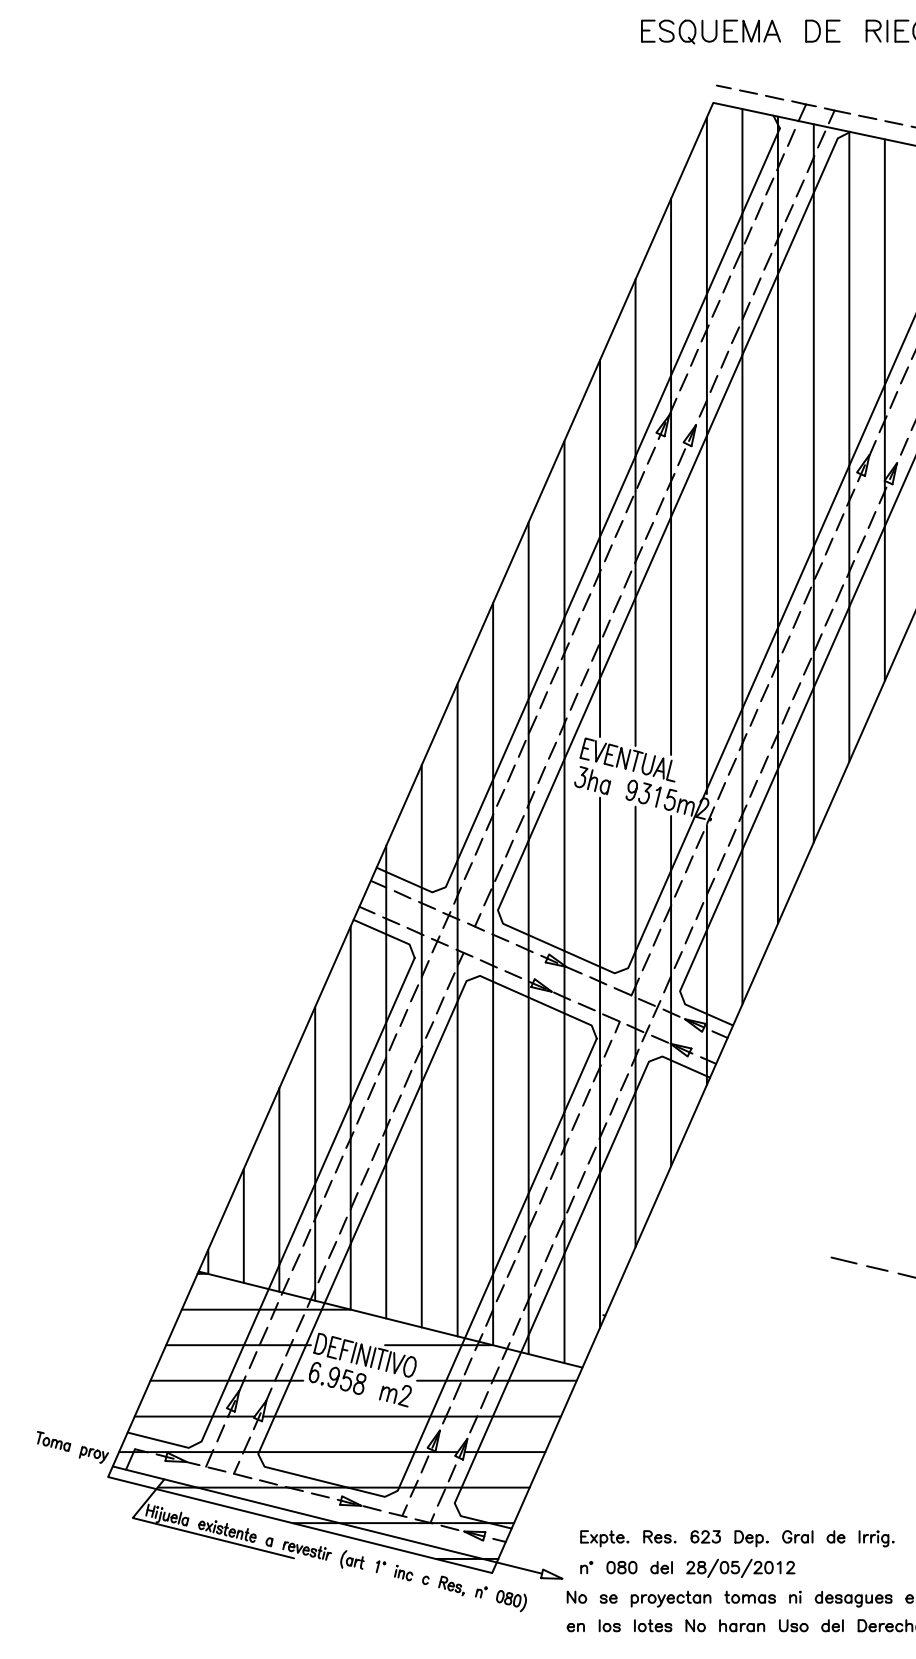

<